


→ to the engineer: To make 9 concrete bases  
 100: check where is points 7 and 8 (maybe close to the circle)  
 check curves of Poly 1 and 2 / *skizzen*

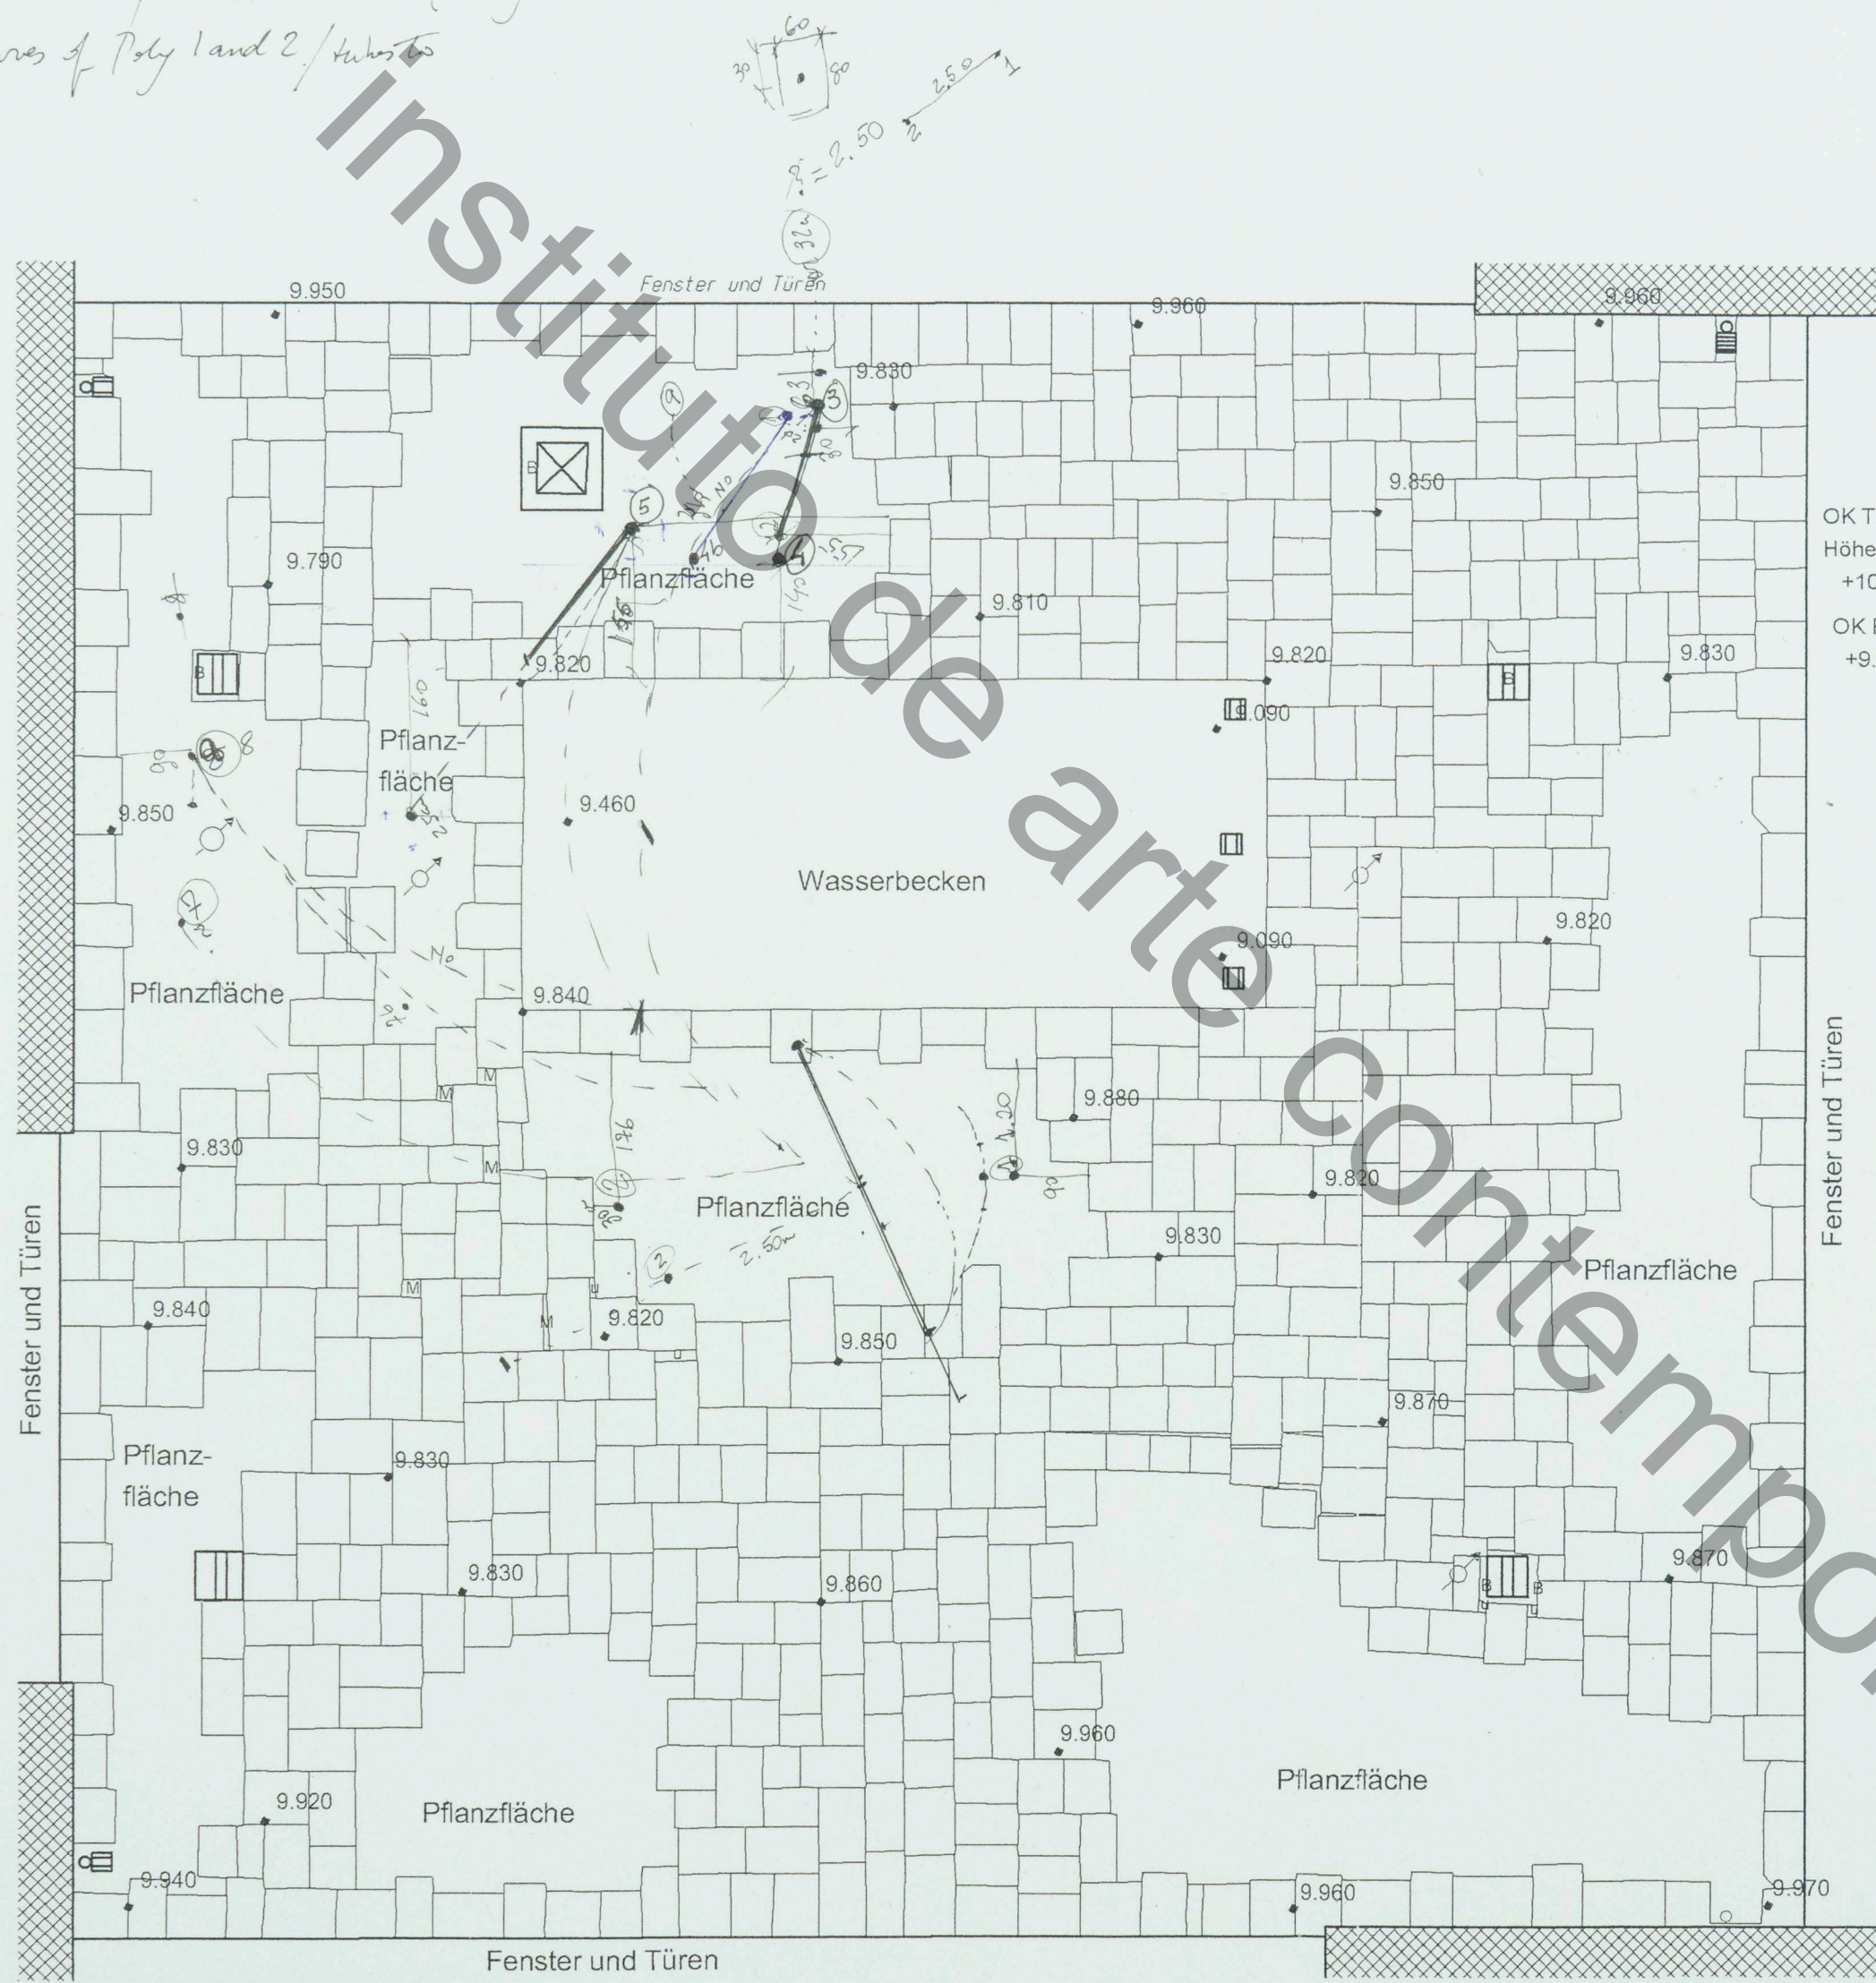

dimension: 10.50m (length)  
 11.50m (width)

Planungsgrundlage:  
 Harald Zech u. Manfred Ruth  
 Vermessungsingenieure, Berlin, 26.03.2004  
 Zeichnungs-Nr.: 0073-04-0001

Akademie der Künste B-ADK

Bestandsplan 03/2004

Blatt - Nr.:	Index	Datum	Bearbeiter
1		25.03.04	Ke
Maßstab	Blattgröße	Planbearbeitung	
1:100	DIN A3	Ke	

Auftraggeber: Akademie der Künste  
 Hanseatenweg 10

10557 Berlin  
 Prof. Nagel, Schonhoff und Partner Heinrichstr. 30  
 30175 Hannover  
 Diplomingenieure  
 Landschaftsarchitekten  
 Stadtplaner  
 NagelundSchonhoff@t-online.de  
 Telefon 0511 / 336123 - 0  
 Telefax 0511 / 336123-29